MAPA
DO CELÓW PROJEKTOWYCH

skala 1 : 500
sekcja mapy zasadniczej 134.314.091.2-092.1-092.3
Aktualna w granicach lokalizacji oznaczonej kolorem czerwonym
dz. nr 4027/9 (targowica miejska) ul Wschodnia
MIEJSCOWOŚĆ : SZYDŁOWIEC
*** GMINA : SZYDŁOWIEC *POWIAT SZYDŁOWIECKI* WOJ. MAZOWIECKIE***
Szydłowiec – marzec 2009

Wszelkie trwałe obiekty budowlane podlegają wytyczeniu oraz geodezyjnej inwentaryzacji przez jednostki wykonawstwa geodezyjnego

GEODETA UPRAWNIONY
Leszek Tokarski
świadectwo nr 11223
26-500 Szydłowiec ul. Iłżecka 10
Tel. 048/617-61-97

GEODETA UPRAWNIONY
Leszek Tokarski
świadectwo nr 11223
26-500 Szydłowiec ul. Iłżecka 10
Tel. 048/617-61-97

STAROSTWO POWIATOWE w SZYDŁOWCU
Powiatowy Ośrodek Dokumentacji Geodezyjnej i Kartograficznej
W obszarze oznaczonym na ... dokonano aktualizacji treści mapy zasadniczej ... z pomiaru uzupełniającego przyjęto do zasobu ... w dniu 08.04.2009r. i zawiadomiono ... pod nr ...1890-60/2009
Niniejsza mapa ... do celów projektowych. Projektowane obiekty budowlane wymagające pozwolenia na budowę podlegają wytyczeniu i inwentaryzacji powykonawczej przez jednostki uprawnione do wykonywania prac geodezyjnych.
08.04.2009r.
(miejscowość i data)
Zup. STAROSTY
Grażyna Wiewiadzisz
(imię, nazwisko i stanowisko osoby upoważ.)
Inspektor
w Wydziale Geodezji, Kartografii Katastru i Nieruchomości

PRODEKT ZAGOSPODAROWANIA

ABCD.A TEREN OBJĘTY ZAGOSPODAROWANIEM.
① PROJEKT PAWILONU HANDLOWEGO.
② IST. PAWILON HANDLOWY.
③ IST. SZMET /KONTENER/.
④ IST. STACJA „TRAFO".

PROJEKTOWANE UTWARDZENIE Z KOSTKI BETONOWEJ.

ZIELEŃ URZĄDZONA.

Pwod. PROJ. PRZYŁĄCZE WODY WG. OPRACOW. ODRĘBNEGO.

Proj. kan φ160 PROJ. PRZYŁĄCZE KANALIZ. WG. OPRACOW. ODRĘBNEGO

PROJ. PRZYŁĄCZE ENERGII ELEKTR. WG. ODR. OPRAC.

OPRACOWAŁ:

PROJEKTANT
ANDRZEJ MISZTAL
Uprawnienia budowlane do projektowania, kierowania, nadzorowania robót budowlanych w specjalności arch.-konstr. Nr ewid. 235/85
ul. Spółdzielcza 83/66, tel. 041/2514-301
26-110 Skarżysko-Kamienna

SPRAWDZAŁ:
mgr inż. arch. MARIAN KAZIMIERZ SIEMBIOT
URR. BUD. NR. 346-Km/73 w Krakowie
Członek Izby arch. MOIA-NR. MA-1646
w zakresie Architektura - bez ograniczeń
oraz konstrukcje i instalacje sanitarne
26-500 Szydłowiec, Długosz 16 tel. (048) 617-09-86

ARCH. MARIUSZ BIEGAJ
upr. Kl. 23/96
tel. (041) 252-41-29
tel. (058) 551-76-28

SZYDŁOWIEC 2010 r.

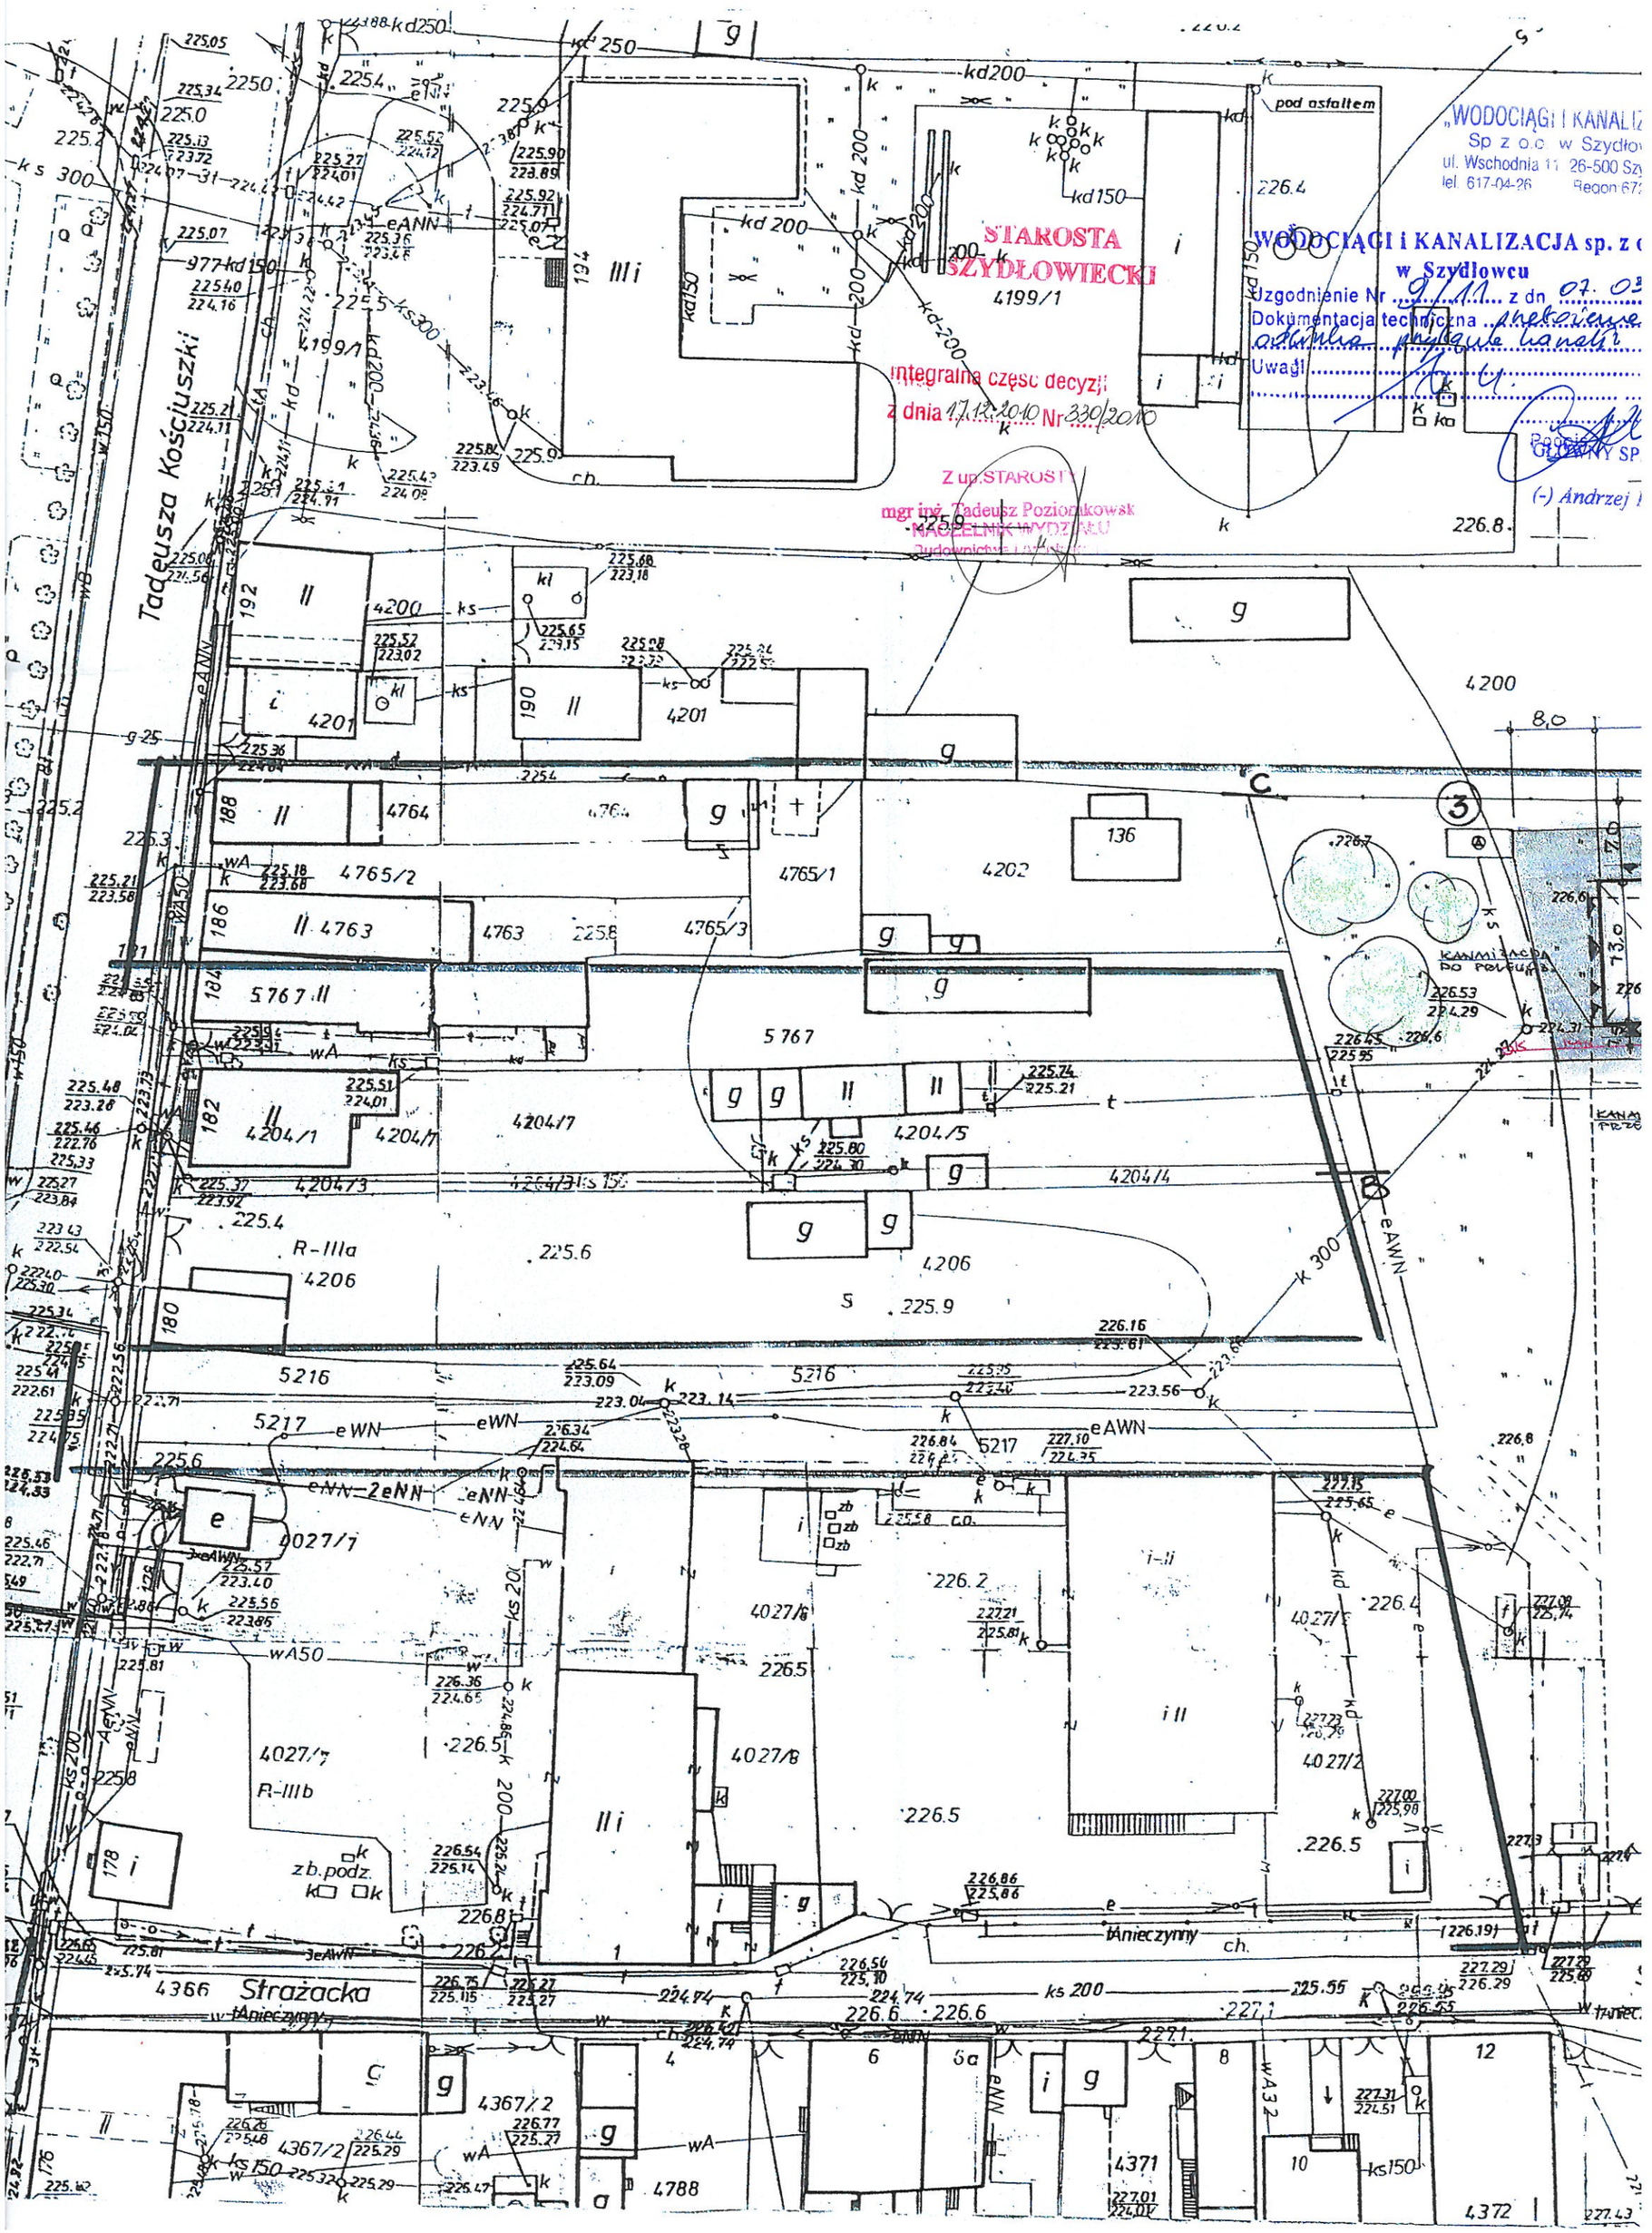

Tadeusza Kościuszki
Strażacka
STAROSTA SZYDŁOWIECKI
integralna część decyzji
z dnia 17.12.2010 Nr 330/2010
Z up. STAROSTY
mgr inż. Tadeusz Poziomkowski
NACZELNIK WYDZIAŁU
Budownictwa i Ochrony
„WODOCIĄGI I KANALIZ
Sp z o.o. w Szydło
ul. Wschodnia 11 26-500 Szy
tel. 617-04-26 Regon 67
WODOCIĄGI i KANALIZACJA sp. z o
w Szydłowcu
Uzgodnienie Nr 9/11 z dn 07. 03
Dokumentacja techniczna przełożenie odcinka przyłącza kanali
Uwagi
Podpis
GŁÓWNY SP
(-) Andrzej
pod asfaltem

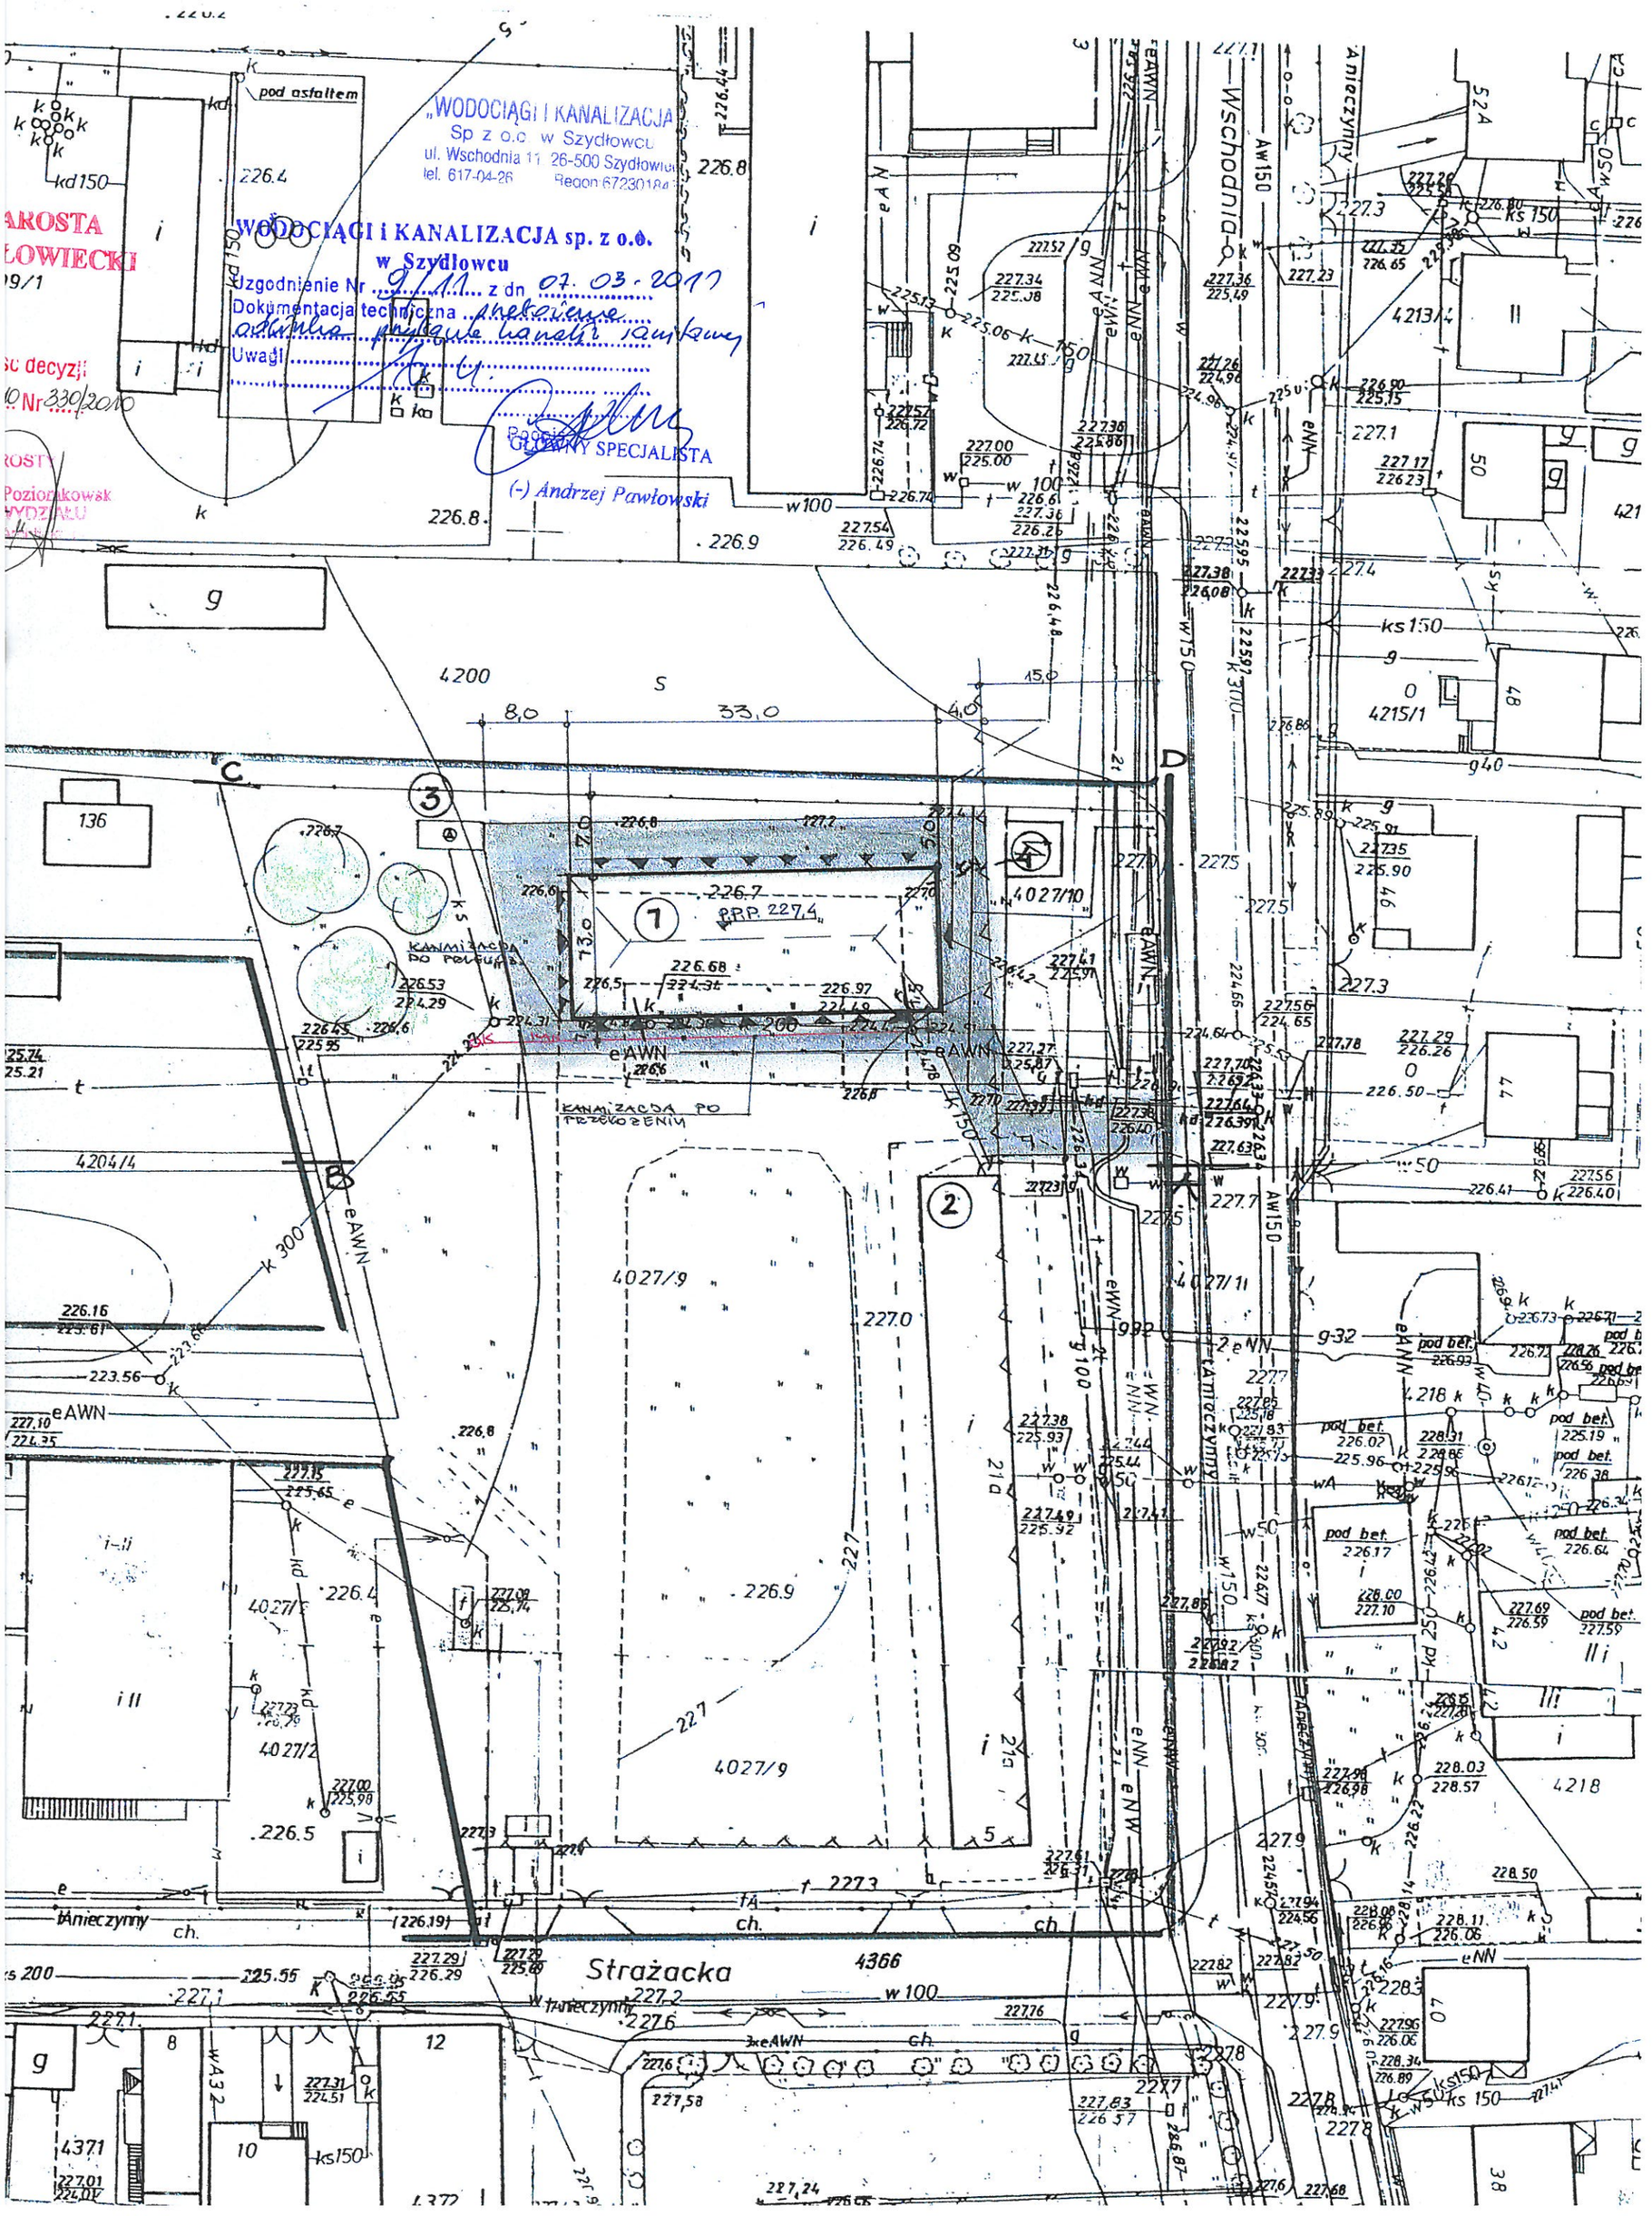
„WODOCIĄGI I KANALIZACJA"
Sp z o.o. w Szydłowcu
ul. Wschodnia 11 26-500 Szydłowiec
tel. 617-04-26 Regon 6723018
WODOCIĄGI i KANALIZACJA sp. z o.o.
w Szydłowcu
Uzgodnienie Nr 9/11 z dn 07.03.2011
Dokumentacja techniczna przełożenie odcinka przyłącza kanaliz. sanitarnej
Uwagi
Podpis
GŁÓWNY SPECJALISTA
(-) Andrzej Pawłowski
pod asfaltem
Wschodnia
Strażacka
KANALIZACJA PO PRZEŁOŻENIU
P.P.P. 227,4
4200
4027/9
4366
4204/4
4215/1
4213/4
4218
4371
4372
136
eAWN
eNN
eNW
eWN
Aw150
w100
w150
ks150
ks200
k300
kd150
kd250
pod bet.